



2.066

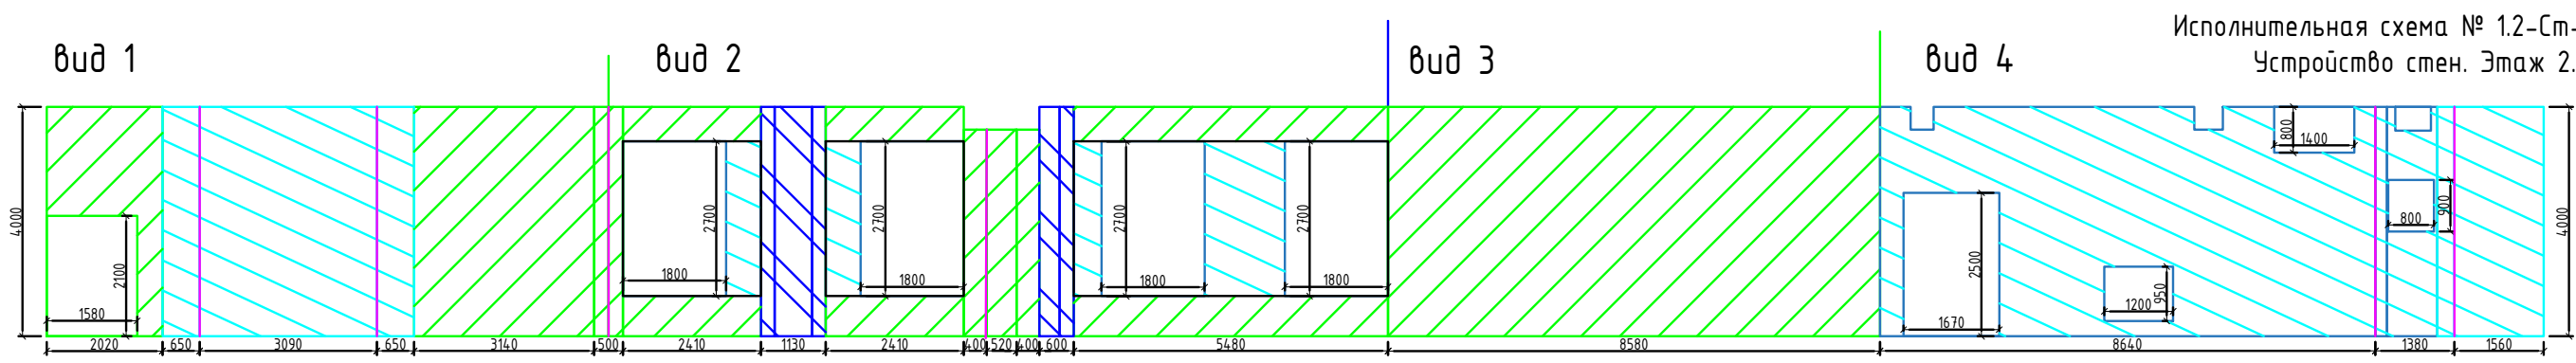

Исполнительная схема № 1.2-См-С7-Ш2
Устройство стен. Этаж 2.

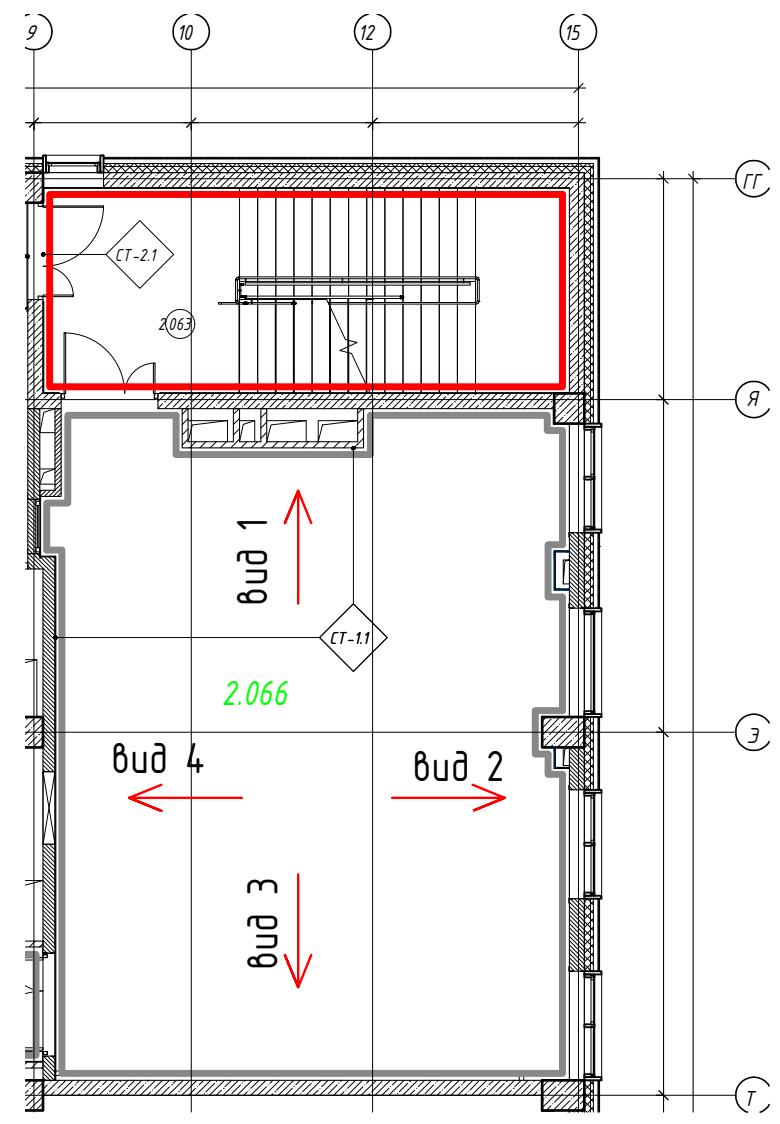

Условные обозначения:

- Штукатурка стен сухими смесями с установкой маяков с предварительной оштукатуркой / толщ. от 26,5 до 31 мм (Штукатурка по ж/б поверхностям) и Выравнивание стен с предварительной оштукатуркой / по оштукатуренной поверхности / толщ. 2 мм (Шпаклевка базовая)
- Штукатурка стен сухими смесями с установкой маяков с предварительной оштукатуркой / толщ. от 26,5 до 31 мм (Штукатурка по газобетонному блоку и ПГП) и Выравнивание стен с предварительной оштукатуркой / перегородок ГКЛ, ПГП / толщ. 2 мм (Шпаклевка базовая)
- Выравнивание стен с предварительной оштукатуркой / перегородок ГКЛ, ПГП / толщ. 2 мм (Шпаклевка базовая)
- Профиль углозащитный оцинкованный 31x31 мм 0,5 мм

						02-ТШ-МСК-ПИР-2-Р-АИ2			
						Общеобразовательная школа №2, входящая в состав Многофункционального комплекса спортивной направленности с соответствующей инфраструктурой (емкостью 850 мест) по адресу: Российская Федерация, город Москва, вн.тер. г. муниципальный округ Покровское-Стрешнево, шоссе Волоколамское, земельный участок 71/15			
Изм.	Кол.уч.	Лист	N док.	Подп.	Дата	Исполнительная схема № 1.2-См-С7-Ш2 Устройство стен. Этаж 2.	Стадия	Лист	Листов
Разработал		Досаев Р.Ш.			09.2025		ИД	8	8
Проверил		Шипов В.В.			09.2025				
						Отм. 4.200 в осях Г.1-ГГ/1-15 Секция №7.	000 "МФ-СТРОЙ"		