


|              |  |  |  |  |  |
|--------------|--|--|--|--|--|
| Согласовано  |  |  |  |  |  |
|              |  |  |  |  |  |
| Гл. спец.    |  |  |  |  |  |
|              |  |  |  |  |  |
| Взам. инв. Н |  |  |  |  |  |
|              |  |  |  |  |  |
| Подл. и дата |  |  |  |  |  |
|              |  |  |  |  |  |
| Инв. Н подл. |  |  |  |  |  |
|              |  |  |  |  |  |


|            |         |             |        |       |         |   |      |        |
|------------|---------|-------------|--------|-------|---------|---|------|--------|
|            |         |             |        |       |         | 02-ТШ-МСК-ПИР-2-Р-АИ2   |      |        |
|            |         |             |        |       |         | Общеобразовательная школа №2, входящая в состав Многофункционального комплекса спортивной направленности с соответствующей инфраструктурой (емкостью 850 мест) по адресу: Российская Федерация, город Москва, вн.тер. г. муниципальный округ Покровское-Стрешнево, шоссе Волоколамское, земельный участок 71/15 |      |        |
| Изм.       | Кол.уч. | Лист        | N док. | Подп. | Дата    |   |      |        |
| Разработал |         | Досаев Р.Ш. |        |       | 09.2025 | Исполнительная схема № 1.2-Ст-С7-Ш2<br>Устройство стен. Этаж 2.   |      |        |
| Проверил   |         | Шупов В.В.  |        |       | 09.2025 |   |      |        |
|            |         |             |        |       |         | Стадия  | Лист | Листов |
|            |         |             |        |       |         | ИД  | 2    | 8      |
|            |         |             |        |       |         | 000 "МФ-СТРОЙ"  |      |        |
|            |         |             |        |       |         |   |      |        |
|            |         |             |        |       |         |   |      |        |
|            |         |             |        |       |         | Отм. 4.200 в осях Г.1-ГГ/1-15<br>Секция №7.   |      |        |

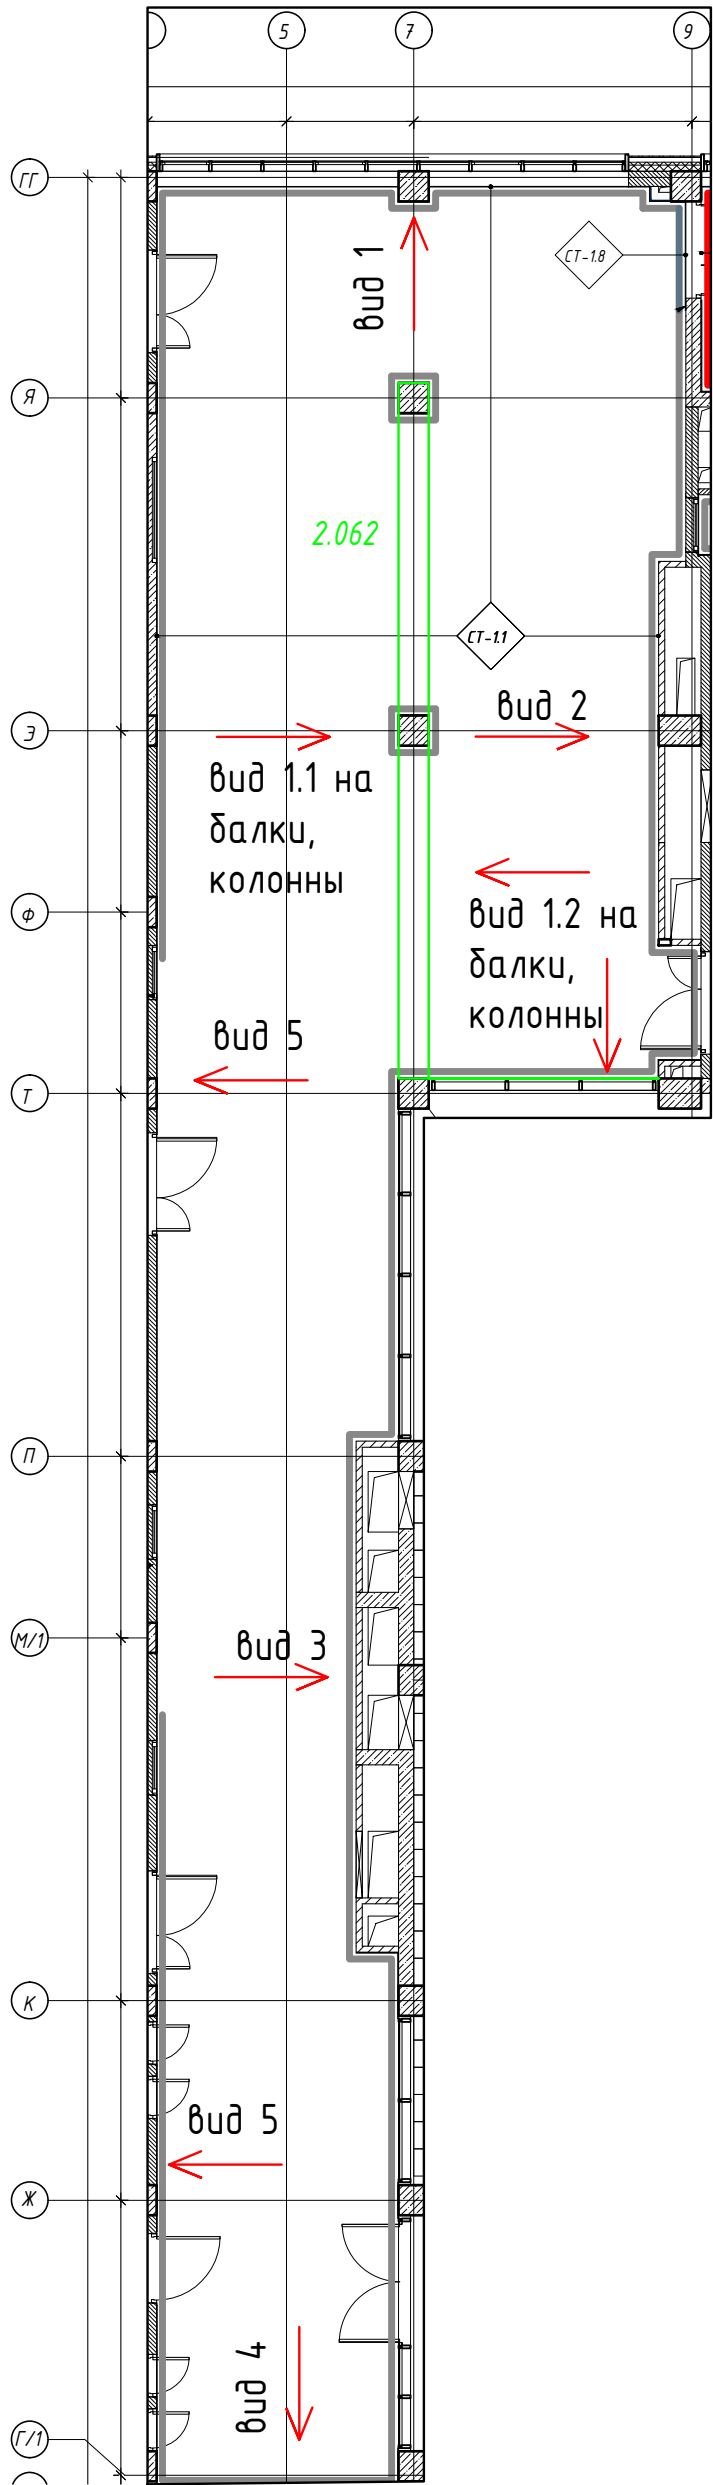

Условные обозначения:

- Ж/Б балки

|            |             |      |        |       |         |   |        |        |
|------------|-------------|------|--------|-------|---------|---|--------|--------|
|            |             |      |        |       |         | 02-ТШ-МСК-ПИР-2-Р-АИ2   |        |        |
|            |             |      |        |       |         | Общеобразовательная школа №2, входящая в состав Многофункционального комплекса спортивной направленности с соответствующей инфраструктурой (емкостью 850 мест) по адресу: Российская Федерация, город Москва, вн.тер. г. муниципальный округ Покровское-Стрешнево, шоссе Волоколамское, земельный участок 71/15 |        |        |
| Изм.       | Кол.уч.     | Лист | N док. | Подп. | Дата    | Исполнительная схема № 1.2-Ст-С7-Ш2<br>Устройство стен. Этаж 2.   | Стадия | Лист   |
| Разработал | Досаев Р.Ш. |      |        |       | 09.2025 |   | ИД     | 3      |
| Проверил   | Шипов В.В.  |      |        |       | 09.2025 | Отм. 4.200 в осях Г.1-ГГ/1-15<br>Секция №7.   |        | Листов |
|            |             |      |        |       |         |   |        | 8      |
|            |             |      |        |       |         | 000 "МФ-СТРОЙ"  |        |        |

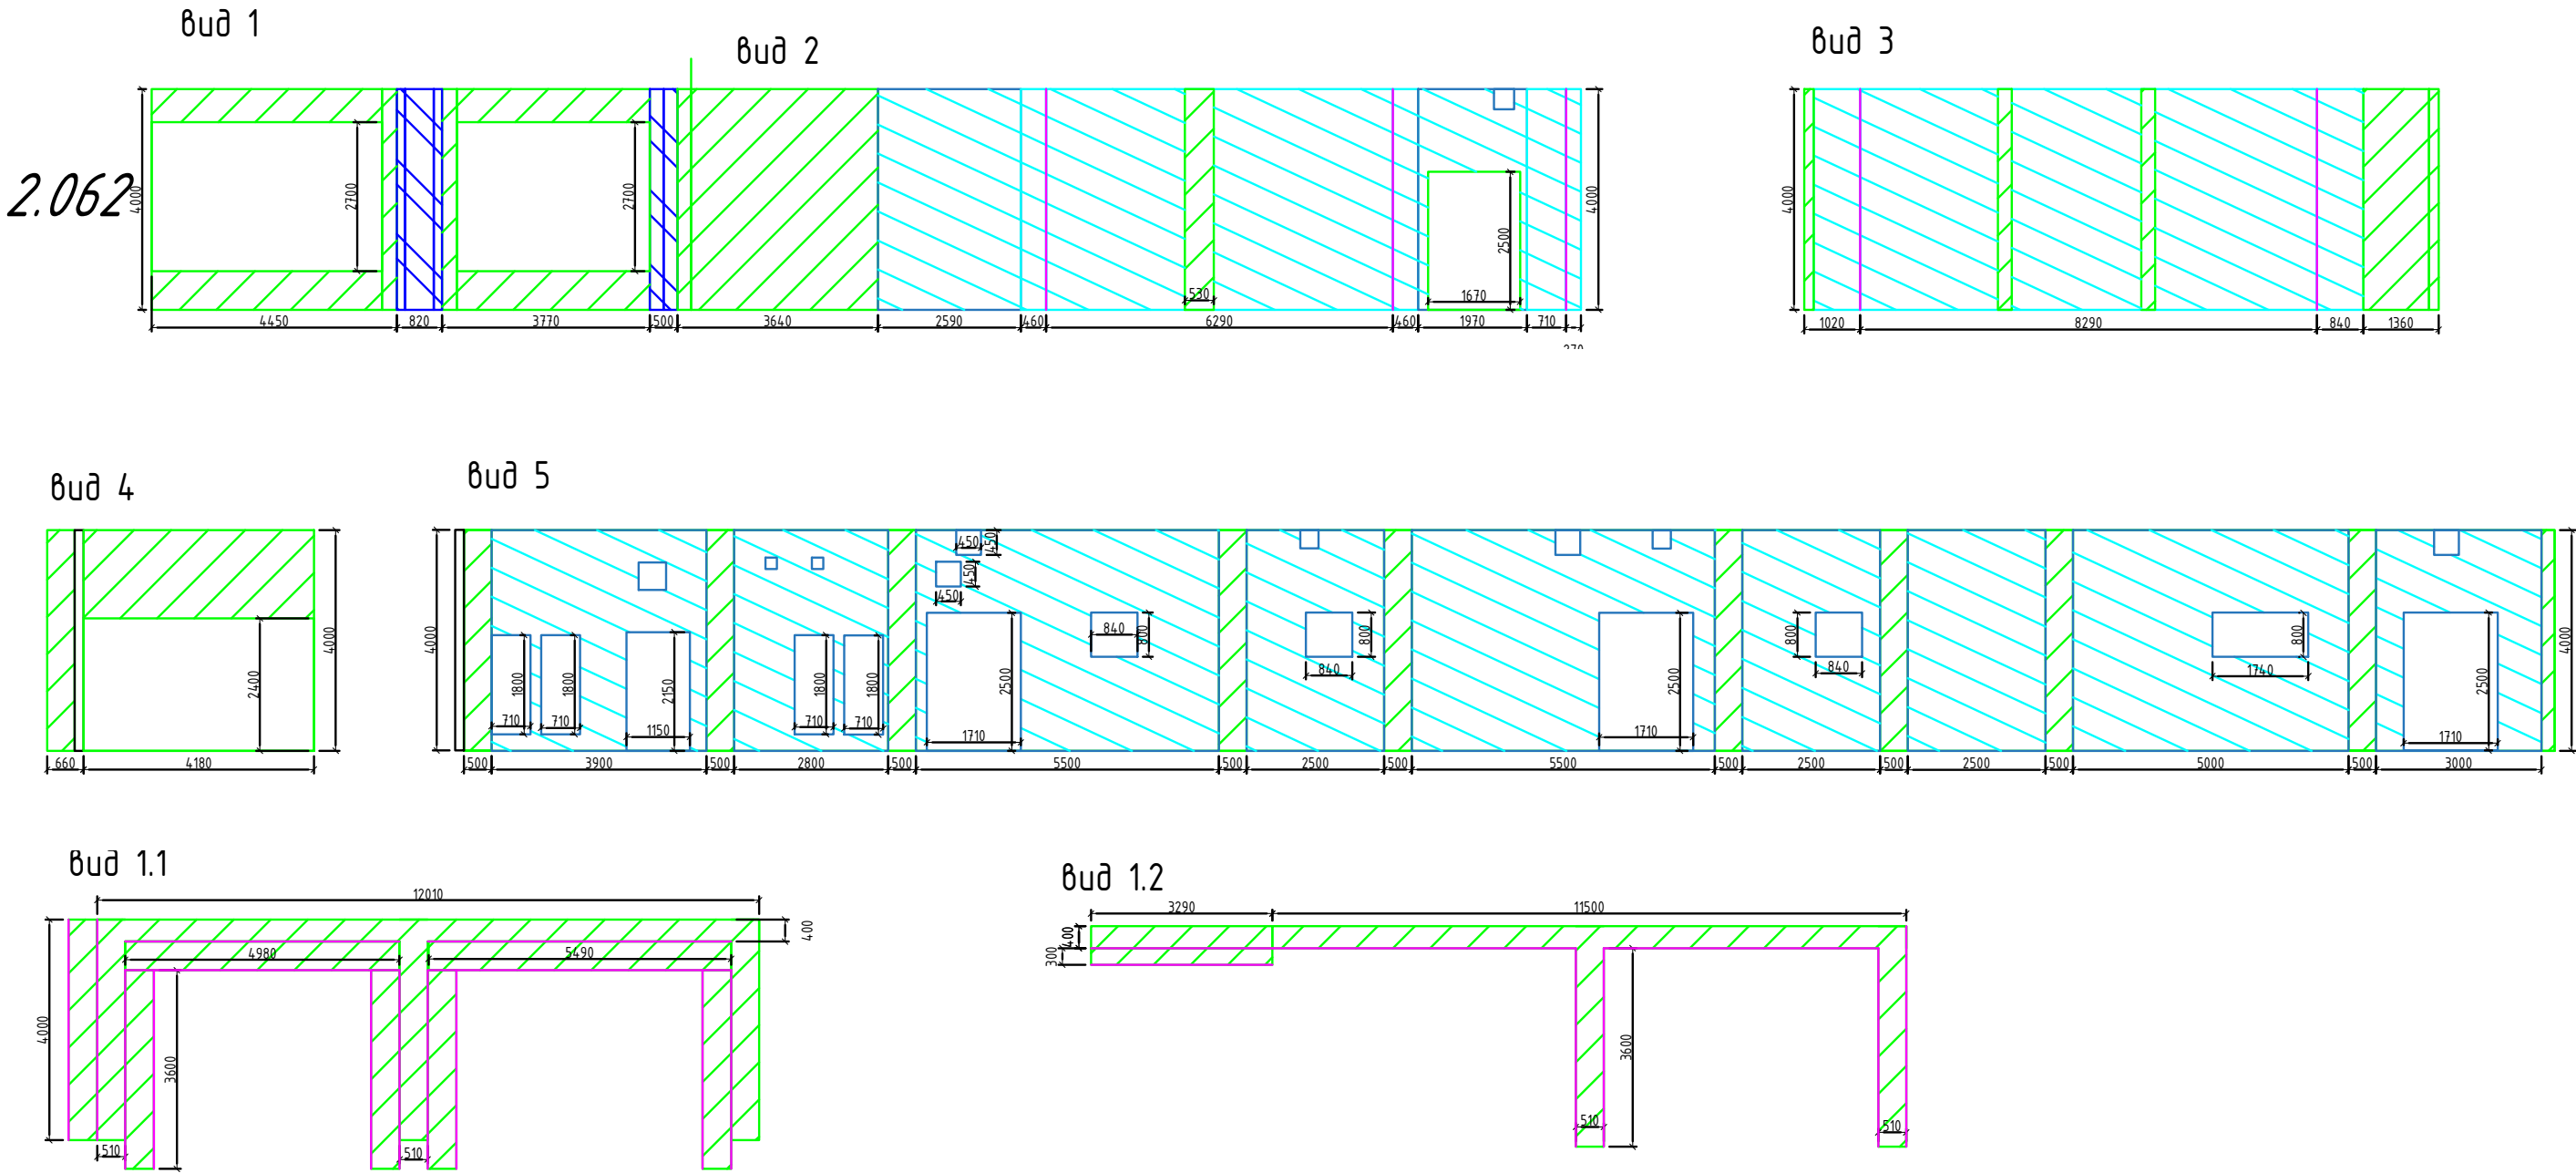

Условные обозначения:



Штукатурка стен сухими смесями с установкой маяков с предварительной огрунтовкой / толщ. от 26,5 до 31 мм (Штукатурка по ж/б поверхностям) и Выравнивание стен с предварительной огрунтовкой / по оштукатуренной поверхности / толщ. 2 мм (Шпаклевка базовая)



- Штукатурка стен сухими смесями с установкой маяков с предварительной огрунтовкой / толщ. от 26,5 до 31 мм (Штукатурка по газобетонному блоку и ПГП) и Выравнивание стен с предварительной огрунтовкой / перегородок ГКЛ, ПГП / толщ. 2 мм (Шпаклевка базовая)



- Выравнивание стен с предварительной огрунтовкой / перегородок ГКЛ, ПГП / толщ. 2 мм (Шпаклевка базовая)



- Профиль углозащитный оцинкованный 31х31 мм 0,5 мм

Согласовано






Гл. спец.

Взам. инв. N



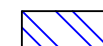

Подл. и дата

Инв. N подл.



|            |         |             |        |       |         |   |                |      |        |
|------------|---------|-------------|--------|-------|---------|---|----------------|------|--------|
|            |         |             |        |       |         | 02-ТШ-МСК-ПИР-2-Р-АИ2   |                |      |        |
|            |         |             |        |       |         | Общеобразовательная школа №2, входящая в состав Многофункционального комплекса спортивной направленности с соответствующей инфраструктурой (емкостью 850 мест) по адресу: Российская Федерация, город Москва, вн.тер. г. муниципальный округ Покровское-Стрешнево, шоссе Волоколамское, земельный участок 71/15 |                |      |        |
| Изм.       | Кол.уч. | Лист        | N док. | Подп. | Дата    | Исполнительная схема № 1.2-Ст-С7-Ш2<br>Устройство стен. Этаж 2.   | Стадия         | Лист | Листов |
| Разработал |         | Досаев Р.Ш. |        |       | 09.2025 |   | ИД             | 4    | 8      |
| Проверил   |         | Шипов В.В.  |        |       | 09.2025 |   |                |      |        |
|            |         |             |        |       |         | Отм. 4.200 в осях Г.1-ГГ/1-15<br>Секция №7.   | ООО "МФ-СТРОЙ" |      |        |
|            |         |             |        |       |         |   |                |      |        |
|            |         |             |        |       |         |   |                |      |        |

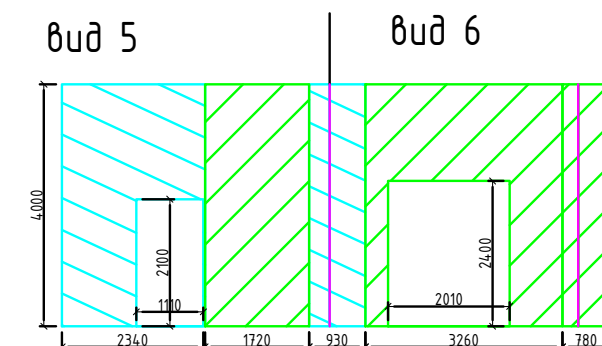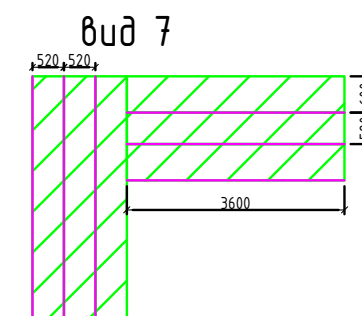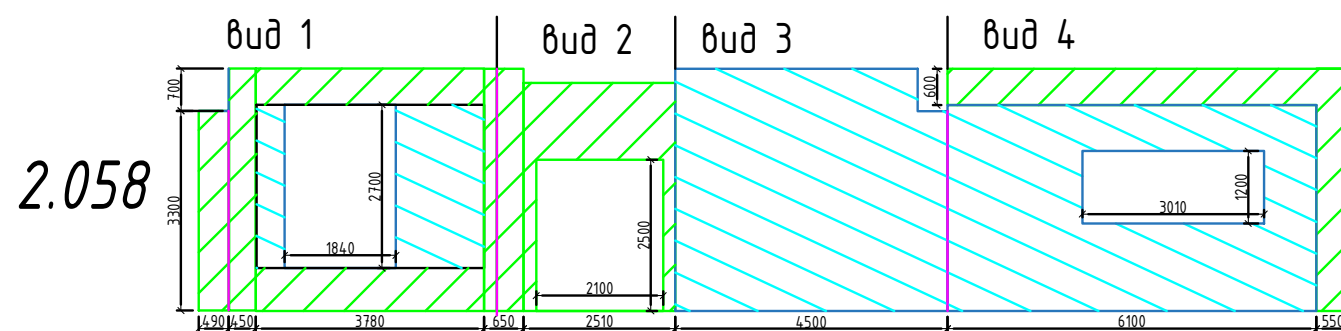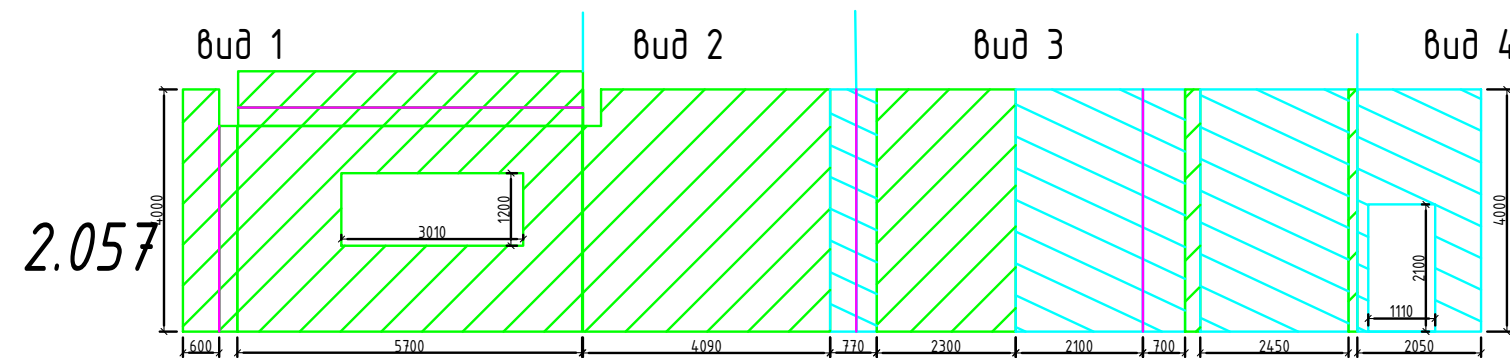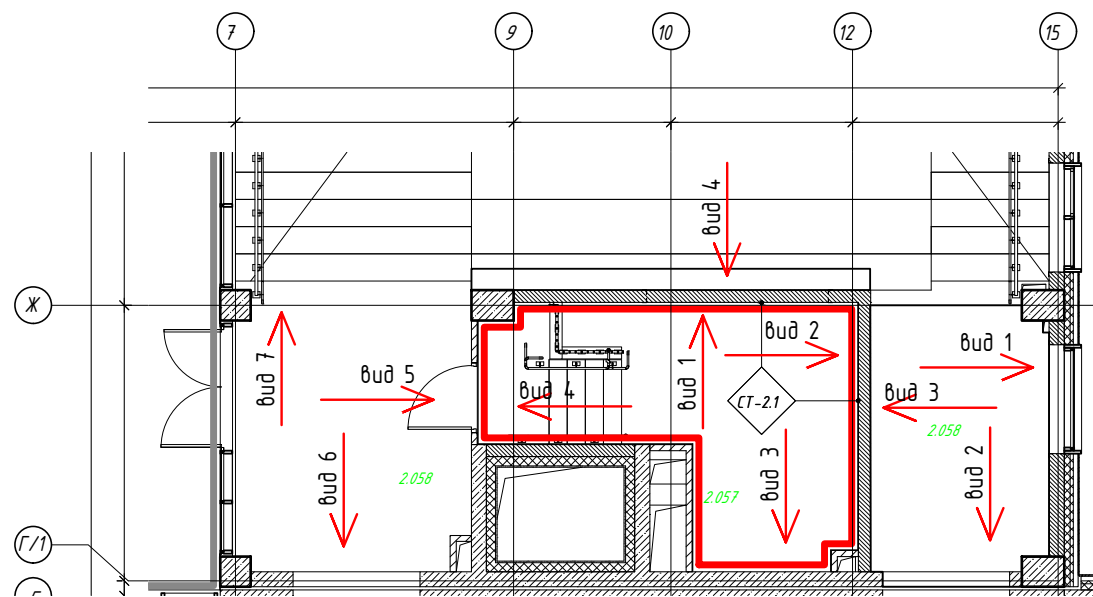


Условные обозначения:

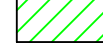-  Штукатурка стен сухими смесями с установкой маяков с предварительной огрунтовкой / толщ. от 26,5 до 31 мм (Штукатурка по ж/б поверхностям) и Выравнивание стен с предварительной огрунтовкой / по оштукатуренной поверхности / толщ. 2 мм (Шпаклевка базовая)
-  - Штукатурка стен сухими смесями с установкой маяков с предварительной огрунтовкой / толщ. от 26,5 до 31 мм (Штукатурка по газобетонному блоку и ПГП) и Выравнивание стен с предварительной огрунтовкой / перегородок ГКЛ, ПГП / толщ. 2 мм (Шпаклевка базовая)
-  - Выравнивание стен с предварительной огрунтовкой / перегородок ГКЛ, ПГП / толщ. 2 мм (Шпаклевка базовая)
-  - Профиль углозащитный оцинкованный 31x31 мм 0,5 мм

|            |             |      |        |       |         |   |                |      |        |
|------------|-------------|------|--------|-------|---------|---|----------------|------|--------|
|            |             |      |        |       |         | 02-ТШ-МСК-ПИР-2-Р-АИ2   |                |      |        |
|            |             |      |        |       |         | Общеобразовательная школа №2, входящая в состав Многофункционального комплекса спортивной направленности с соответствующей инфраструктурой (емкостью 850 мест) по адресу: Российская Федерация, город Москва, вн.тер. г. муниципальный округ Покровское-Стрешнево, шоссе Волоколамское, земельный участок 71/15 |                |      |        |
| Изм.       | Кол.уч.     | Лист | N док. | Подп. | Дата    | Исполнительная схема № 1.2-Ст-С7-Ш2<br>Устройство стен. Этаж 2.   | Стадия         | Лист | Листов |
| Разработал | Досаев Р.Ш. |      |        |       | 09.2025 |   | ИД             | 5    | 8      |
| Проверил   | Шипов В.В.  |      |        |       | 09.2025 |   |                |      |        |
|            |             |      |        |       |         |   |                |      |        |
|            |             |      |        |       |         |   |                |      |        |
|            |             |      |        |       |         | Отм. 4.200 в осях Г.1-ГГ/1-15<br>Секция №7.   | 000 "МФ-СТРОЙ" |      |        |

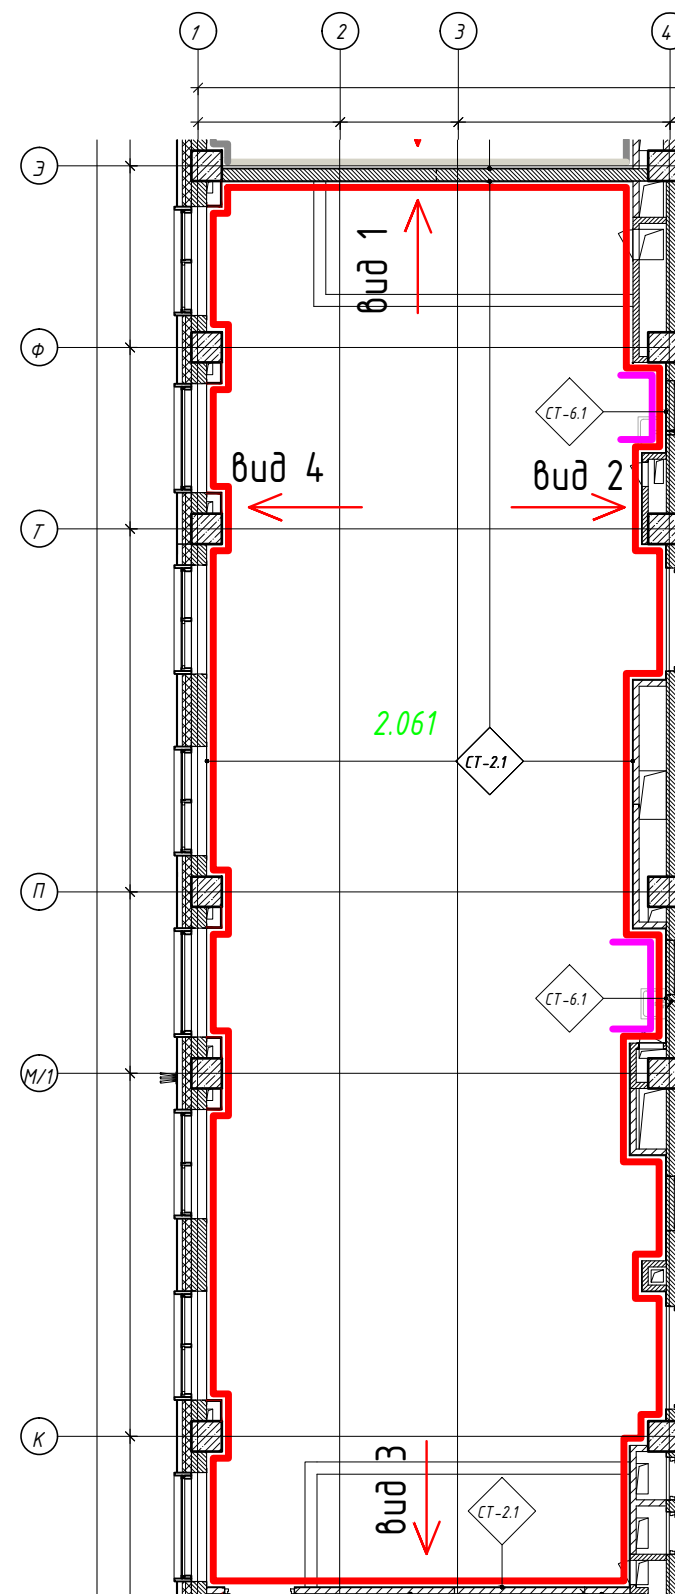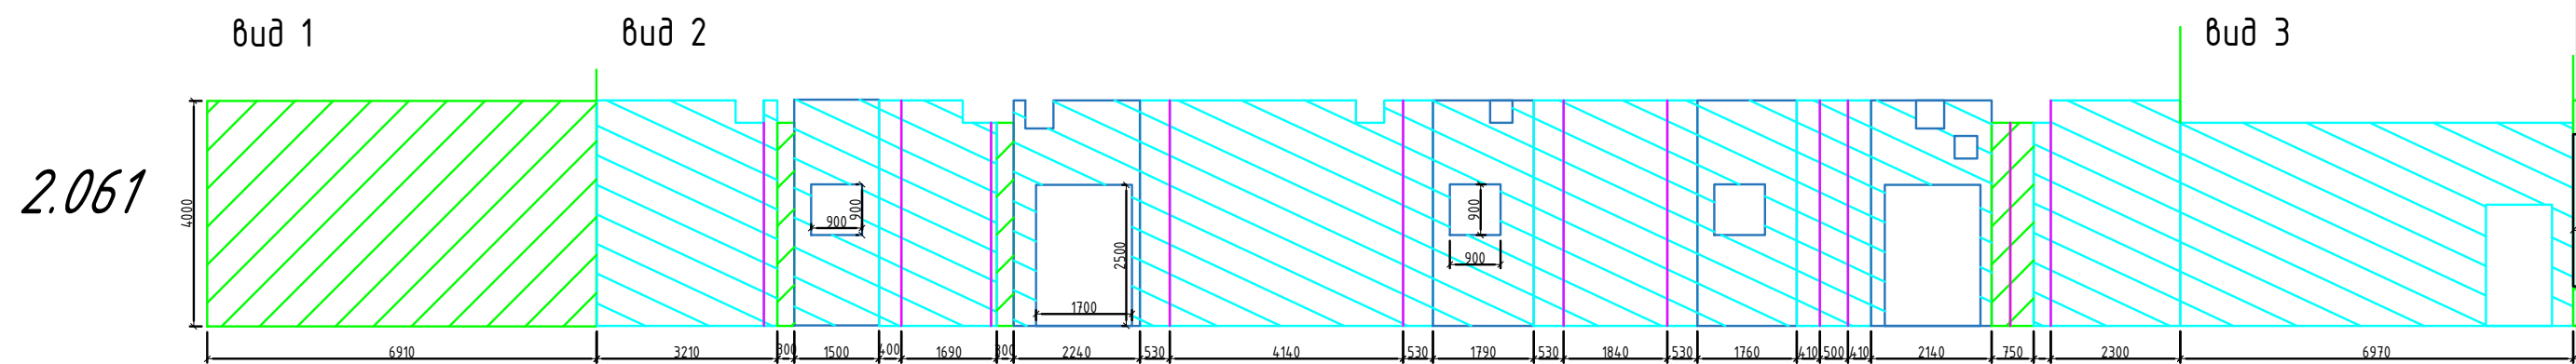

Вид 4

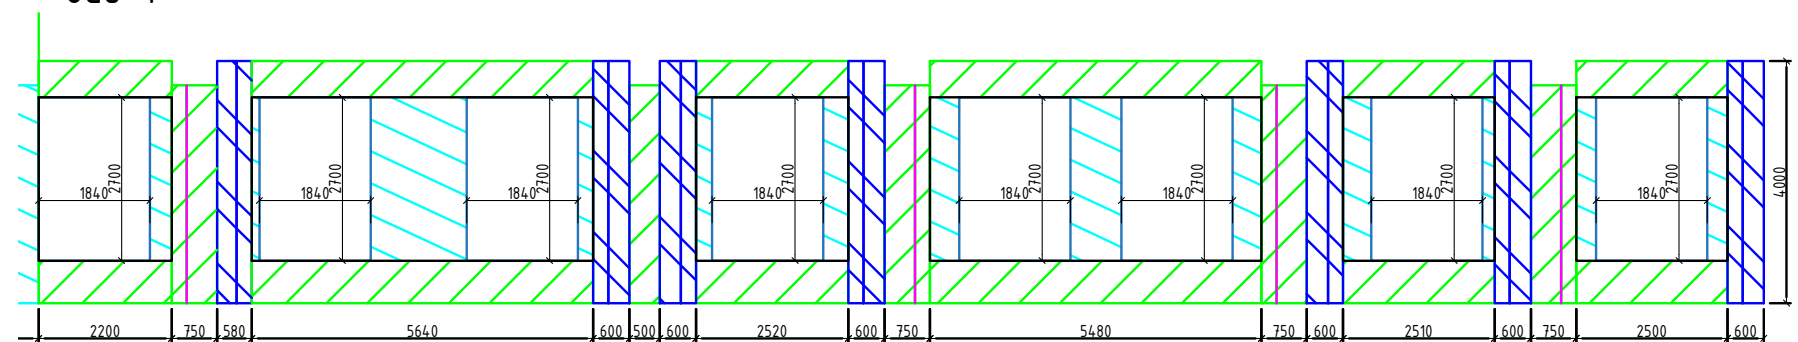

Условные обозначения:




- Штукатурка стен сухими смесями с установкой маяков с предварительной оштукатуркой / толщ. от 26,5 до 31 мм (Штукатурка по ж/б поверхностям) и Выравнивание стен с предварительной оштукатуркой / по оштукатуренной поверхности / толщ. 2 мм (Шпаклевка базовая)
- Штукатурка стен сухими смесями с установкой маяков с предварительной оштукатуркой / толщ. от 26,5 до 31 мм (Штукатурка по газобетонному блоку и ПГП) и Выравнивание стен с предварительной оштукатуркой / перегородок ГКЛ, ПГП / толщ. 2 мм (Шпаклевка базовая)
- Выравнивание стен с предварительной оштукатуркой / перегородок ГКЛ, ПГП / толщ. 2 мм (Шпаклевка базовая)
- Профиль углозащитный оцинкованный 31х31 мм 0,5 мм

02-ТШ-МСК-ПИР-2-Р-АИ2

Общеобразовательная школа №2, входящая в состав Многофункционального комплекса спортивной направленности с соответствующей инфраструктурой (емкостью 850 мест) по адресу: Российская Федерация, город Москва, вн.тер. г. муниципальный округ Покровское-Стрешнево, шоссе Волоколамское, земельный участок 71/15

|            |         |             |        |       |         |   |  |                |      |        |
|------------|---------|-------------|--------|-------|---------|---|--|----------------|------|--------|
|            |         |             |        |       |         | 02-ТШ-МСК-ПИР-2-Р-АИ2   |  |                |      |        |
|            |         |             |        |       |         | Общеобразовательная школа №2, входящая в состав Многофункционального комплекса спортивной направленности с соответствующей инфраструктурой (емкостью 850 мест) по адресу: Российская Федерация, город Москва, вн.тер. г. муниципальный округ Покровское-Стрешнево, шоссе Волоколамское, земельный участок 71/15 |  |                |      |        |
| Изм.       | Кол.уч. | Лист        | N док. | Подп. | Дата    | Исполнительная схема № 1.2-См-С7-Ш2<br>Устройство стен. Этаж 2.   |  | Стадия         | Лист | Листов |
| Разработал |         | Досаев Р.Ш. |        |       | 09.2025 |   |  | ИД             | 6    | 8      |
| Проверил   |         | Шипов В.В.  |        |       | 09.2025 | Отм. 4.200 в осях Г.1-ГГ/1-15<br>Секция №7.   |  | 000 "МФ-СТРОЙ" |      |        |
|            |         |             |        |       |         |   |  |                |      |        |
|            |         |             |        |       |         |   |  |                |      |        |





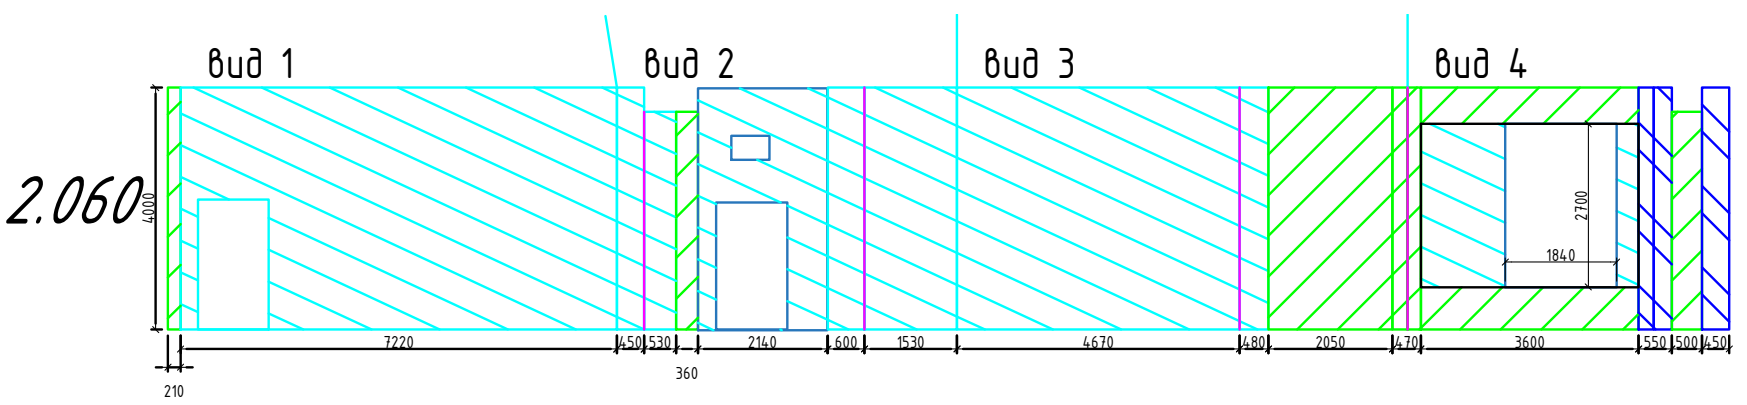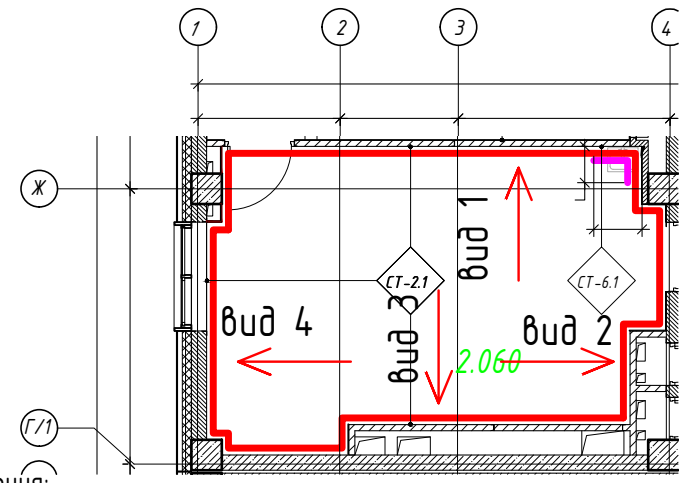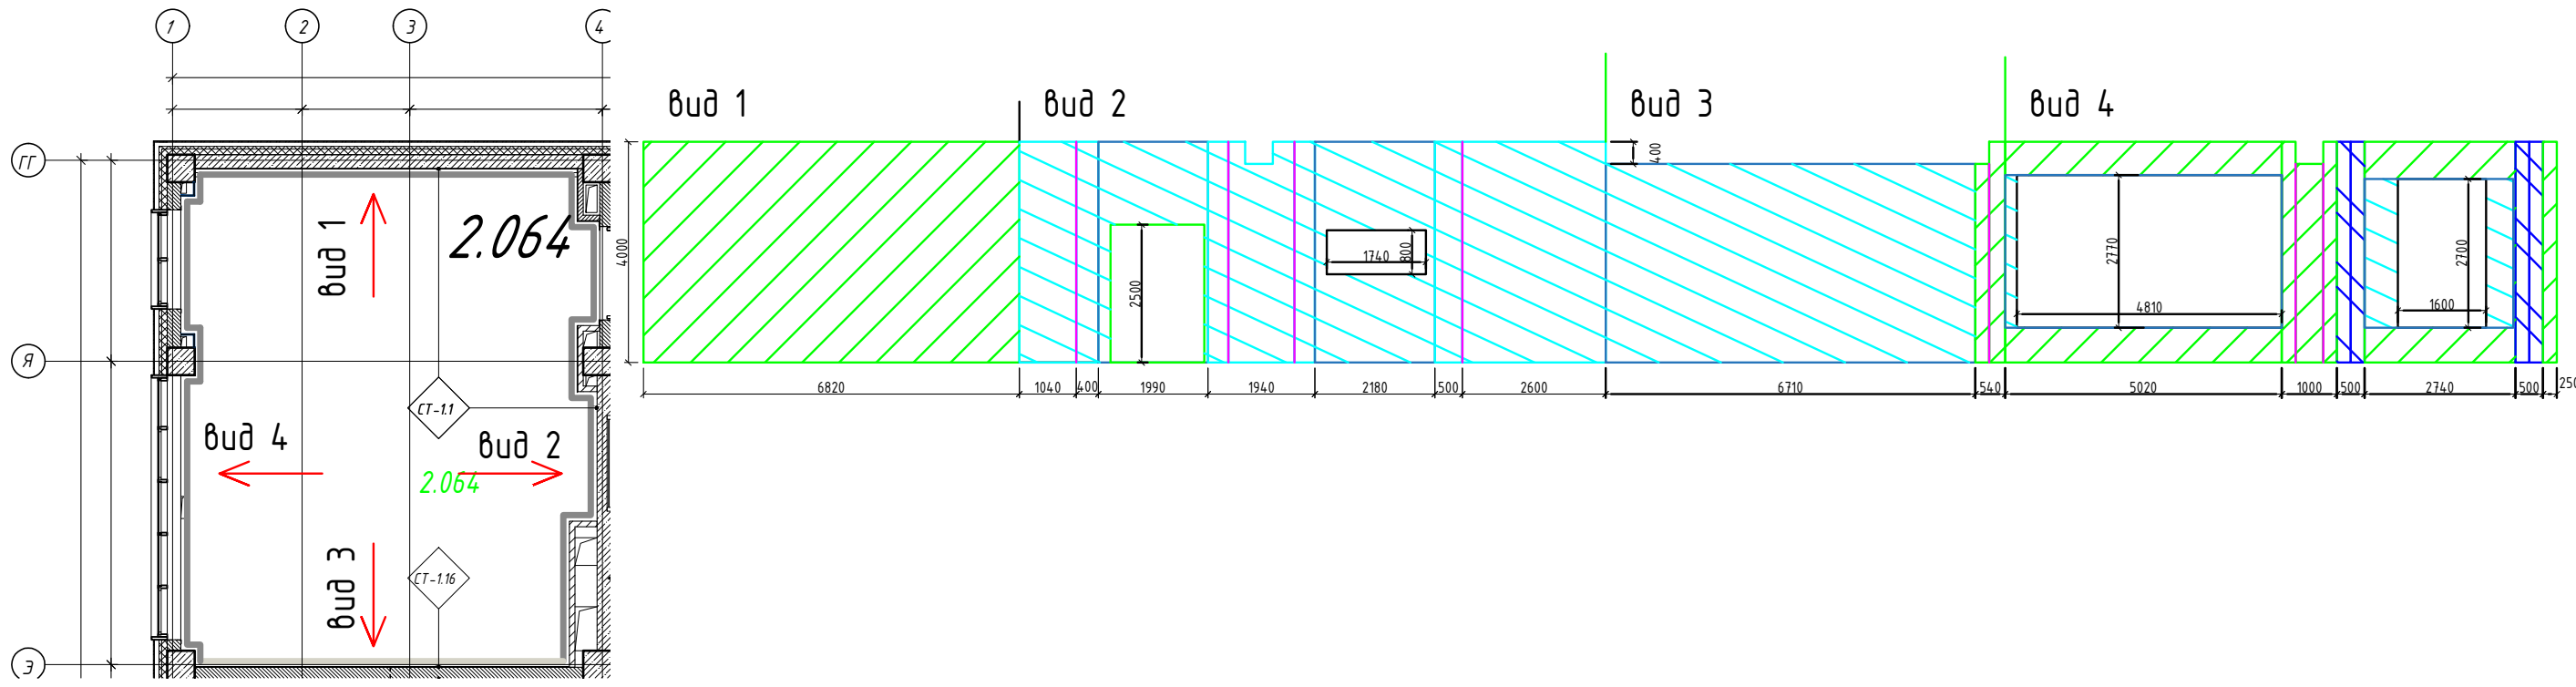





- Условные обозначения:
- Штукатурка стен сухими смесями с установкой маяков с предварительной оштукатуркой / толщ. от 26,5 до 31 мм (Штукатурка по ж/б поверхностям) и Выравнивание стен с предварительной оштукатуркой / по оштукатуренной поверхности / толщ. 2 мм (Шпаклевка базовая)
  - Штукатурка стен сухими смесями с установкой маяков с предварительной оштукатуркой / толщ. от 26,5 до 31 мм (Штукатурка по газобетонному блоку и ПГП) и Выравнивание стен с предварительной оштукатуркой / перегородок ГКЛ, ПГП / толщ. 2 мм (Шпаклевка базовая)
  - Выравнивание стен с предварительной оштукатуркой / перегородок ГКЛ, ПГП / толщ. 2 мм (Шпаклевка базовая)
  - Профиль углозащитный оцинкованный 31х31 мм 0,5 мм

|            |             |      |        |       |         |   |        |        |
|------------|-------------|------|--------|-------|---------|---|--------|--------|
|            |             |      |        |       |         | 02-ТШ-МСК-ПИР-2-Р-АИ2   |        |        |
|            |             |      |        |       |         | Общеобразовательная школа №2, входящая в состав Многофункционального комплекса спортивной направленности с соответствующей инфраструктурой (емкостью 850 мест) по адресу: Российская Федерация, город Москва, вн.тер. г. муниципальный округ Покровское-Стрешнево, шоссе Волоколамское, земельный участок 71/15 |        |        |
| Изм.       | Кол.уч.     | Лист | N док. | Подп. | Дата    | Исполнительная схема № 1.2-См-С7-Ш2<br>Устройство стен. Этаж 2.   | Стадия | Лист   |
| Разработал | Досаев Р.Ш. |      |        |       | 09.2025 |   | ИД     | 7      |
| Проверил   | Шипов В.В.  |      |        |       | 09.2025 | Отм. 4.200 в осях Г.1-ГГ/1-15<br>Секция №7.   |        | Листов |
|            |             |      |        |       |         |   |        | 8      |
|            |             |      |        |       |         | 000 "МФ-СТРОЙ"  |        |        |

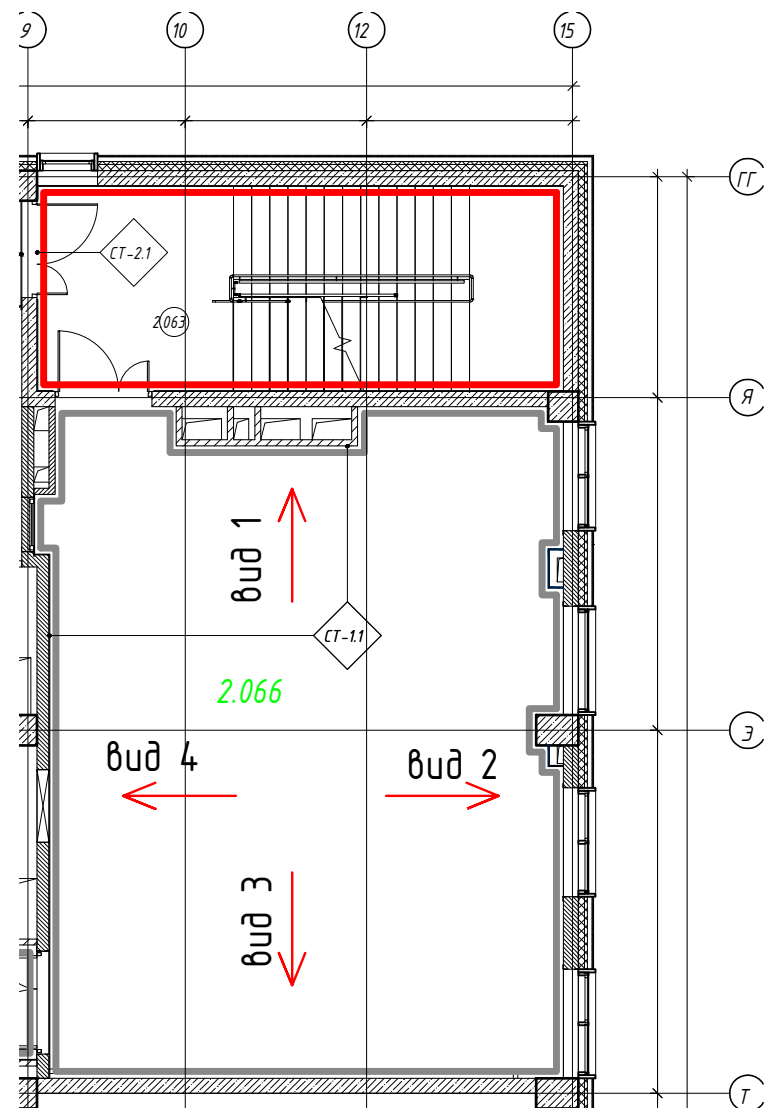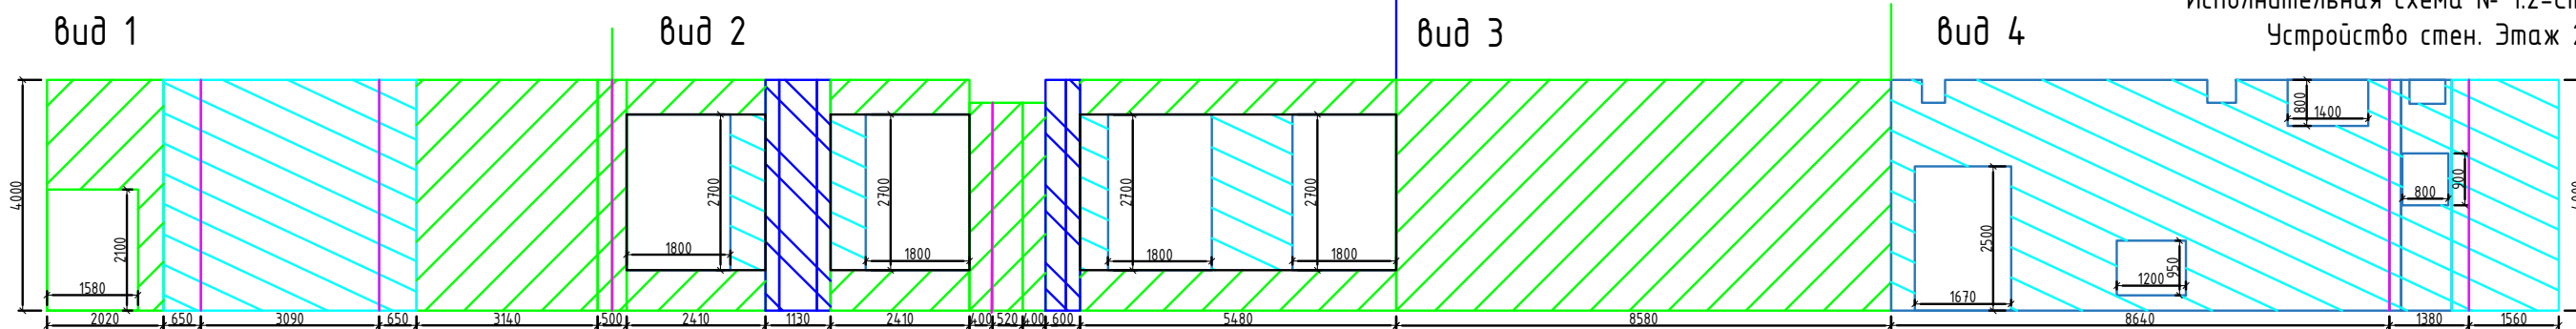2.066

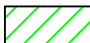

|   |   |
|---|---|
|  | Штукатурка стен сухими смесями с установкой маяков с предварительной оштукатуркой / толщ. от 26,5 до 31 мм (Штукатурка по ж/б поверхностям) и Выравнивание стен с предварительной оштукатуркой / по оштукатуренной поверхности / толщ. 2 мм (Шпаклевка базовая)   |
|  | - Штукатурка стен сухими смесями с установкой маяков с предварительной оштукатуркой / толщ. от 26,5 до 31 мм (Штукатурка по газобетонному блоку и ПГП) и Выравнивание стен с предварительной оштукатуркой / перегородок ГКЛ, ПГП / толщ. 2 мм (Шпаклевка базовая) |
|  | - Выравнивание стен с предварительной оштукатуркой / перегородок ГКЛ, ПГП / толщ. 2 мм (Шпаклевка базовая)  |
|  | - Профиль цглозащитный оцинкованный 31х31 мм 0,5 мм   |

|            |         |             |        |       |         |   |                |      |        |
|------------|---------|-------------|--------|-------|---------|---|----------------|------|--------|
|            |         |             |        |       |         | 02-ТШ-МСК-ПИР-2-Р-АИ2   |                |      |        |
|            |         |             |        |       |         | Общеобразовательная школа №2, входящая в состав Многофункционального комплекса спортивной направленности с соответствующей инфраструктурой (емкостью 850 мест) по адресу: Российская Федерация, город Москва, вн.тер. г. муниципальный округ Покровское-Стрешнево, шоссе Волоколамское, земельный участок 71/15 |                |      |        |
| Изм.       | Кол.уч. | Лист        | N док. | Подп. | Дата    |   |                |      |        |
| Разработал |         | Досаев Р.Ш. |        |       | 09.2025 | Исполнительная схема № 1.2-Ст-С7-Ш2<br>Устройство стен. Этаж 2.   | Стадия         | Лист | Листов |
| Проверил   |         | Шипов В.В.  |        |       | 09.2025 |   | ИД             | 8    | 8      |
|            |         |             |        |       |         |   |                |      |        |
|            |         |             |        |       |         | Отм. 4.200 в осях Г.1-ГГ/1-15<br>Секция №7.   | ООО "МФ-СТРОЙ" |      |        |
|            |         |             |        |       |         |   |                |      |        |
|            |         |             |        |       |         |   |                |      |        |