


| | | | | |
|-------------|--|--|--|-----------|
| Согласовано | | | | |
| | | | | |
| | | | | |
| | | | | Гл. спец. |

Инв. N подл.

| | Ведомость работ и используемых материалов | | | |
|--------|---|----------|---------------|---------|
| № п.п. | Наименование | Ед. изм. | Коэф. расхода | Объем |
| 1 | Устройство стяжки СКБ / армированная сеткой от 61мм до 80мм | м² | 1.000 | 627.35 |
| 1.1 | Фиксатор арматуры Звездочка_/15/4-16 | шт | 8.000 | 5018.80 |
| 1.2 | Фиброволокно_/7-12мм | кг | 0.001 | 40.8 |
| 1.3 | Сетка эл/св_/100*100*5 | м2 | 1.100 | 690.09 |
| 1.4 | Цемент_М500 | кг | 0.320 | 13048.9 |
| 1.5 | Песок_ мытый | м3 | 0.001 | 40.8 |
| 1.6 | Лента кромочная демпферная_/8*100мм/20м | пог. м | 1.000 | 269.12 |
| 1.7 | Грунтовка универсальный ЛАСТИМИН_ / ЧНКОТ ЛЮКС LP51 А | кг | 0.200 | 125.47 |

| | | | | | | | | | |
|------------|-------------|------|--------|-------|---------|---|----------------|------|--------|
| | | | | | | 02-ТШ-МСК-ПИР-2-Р-АИ2 | | | |
| | | | | | | Общеобразовательная школа №2, входящая в состав Многофункционального комплекса спортивной направленности с соответствующей инфраструктурой (емкостью 850 мест) по адресу: Российская Федерация, город Москва, вн.тер. г. муниципальный округ Покровское-Стрешнево, шоссе Волоколамское, земельный участок 71/15 | | | |
| Изм. | Кол.уч. | Лист | N док. | Подп. | Дата | Исполнительная схема № 1.1-Пл-С7-Ш2 Ведомость работ и исп. материалов | Стадия | Лист | Листов |
| Разработал | Досаев Р.Ш. | | | | 09.2025 | | ИД | 1 | 2 |
| Проверил | Шипов В.В. | | | | 09.2025 | | | | |
| | | | | | | Отм. 4.200 в осях Г.1-ГГ/1-15 Этаж 2. Секция №7. | ООО "МФ-СТРОЙ" | | |
| | | | | | | | | | |
| | | | | | | | | | |

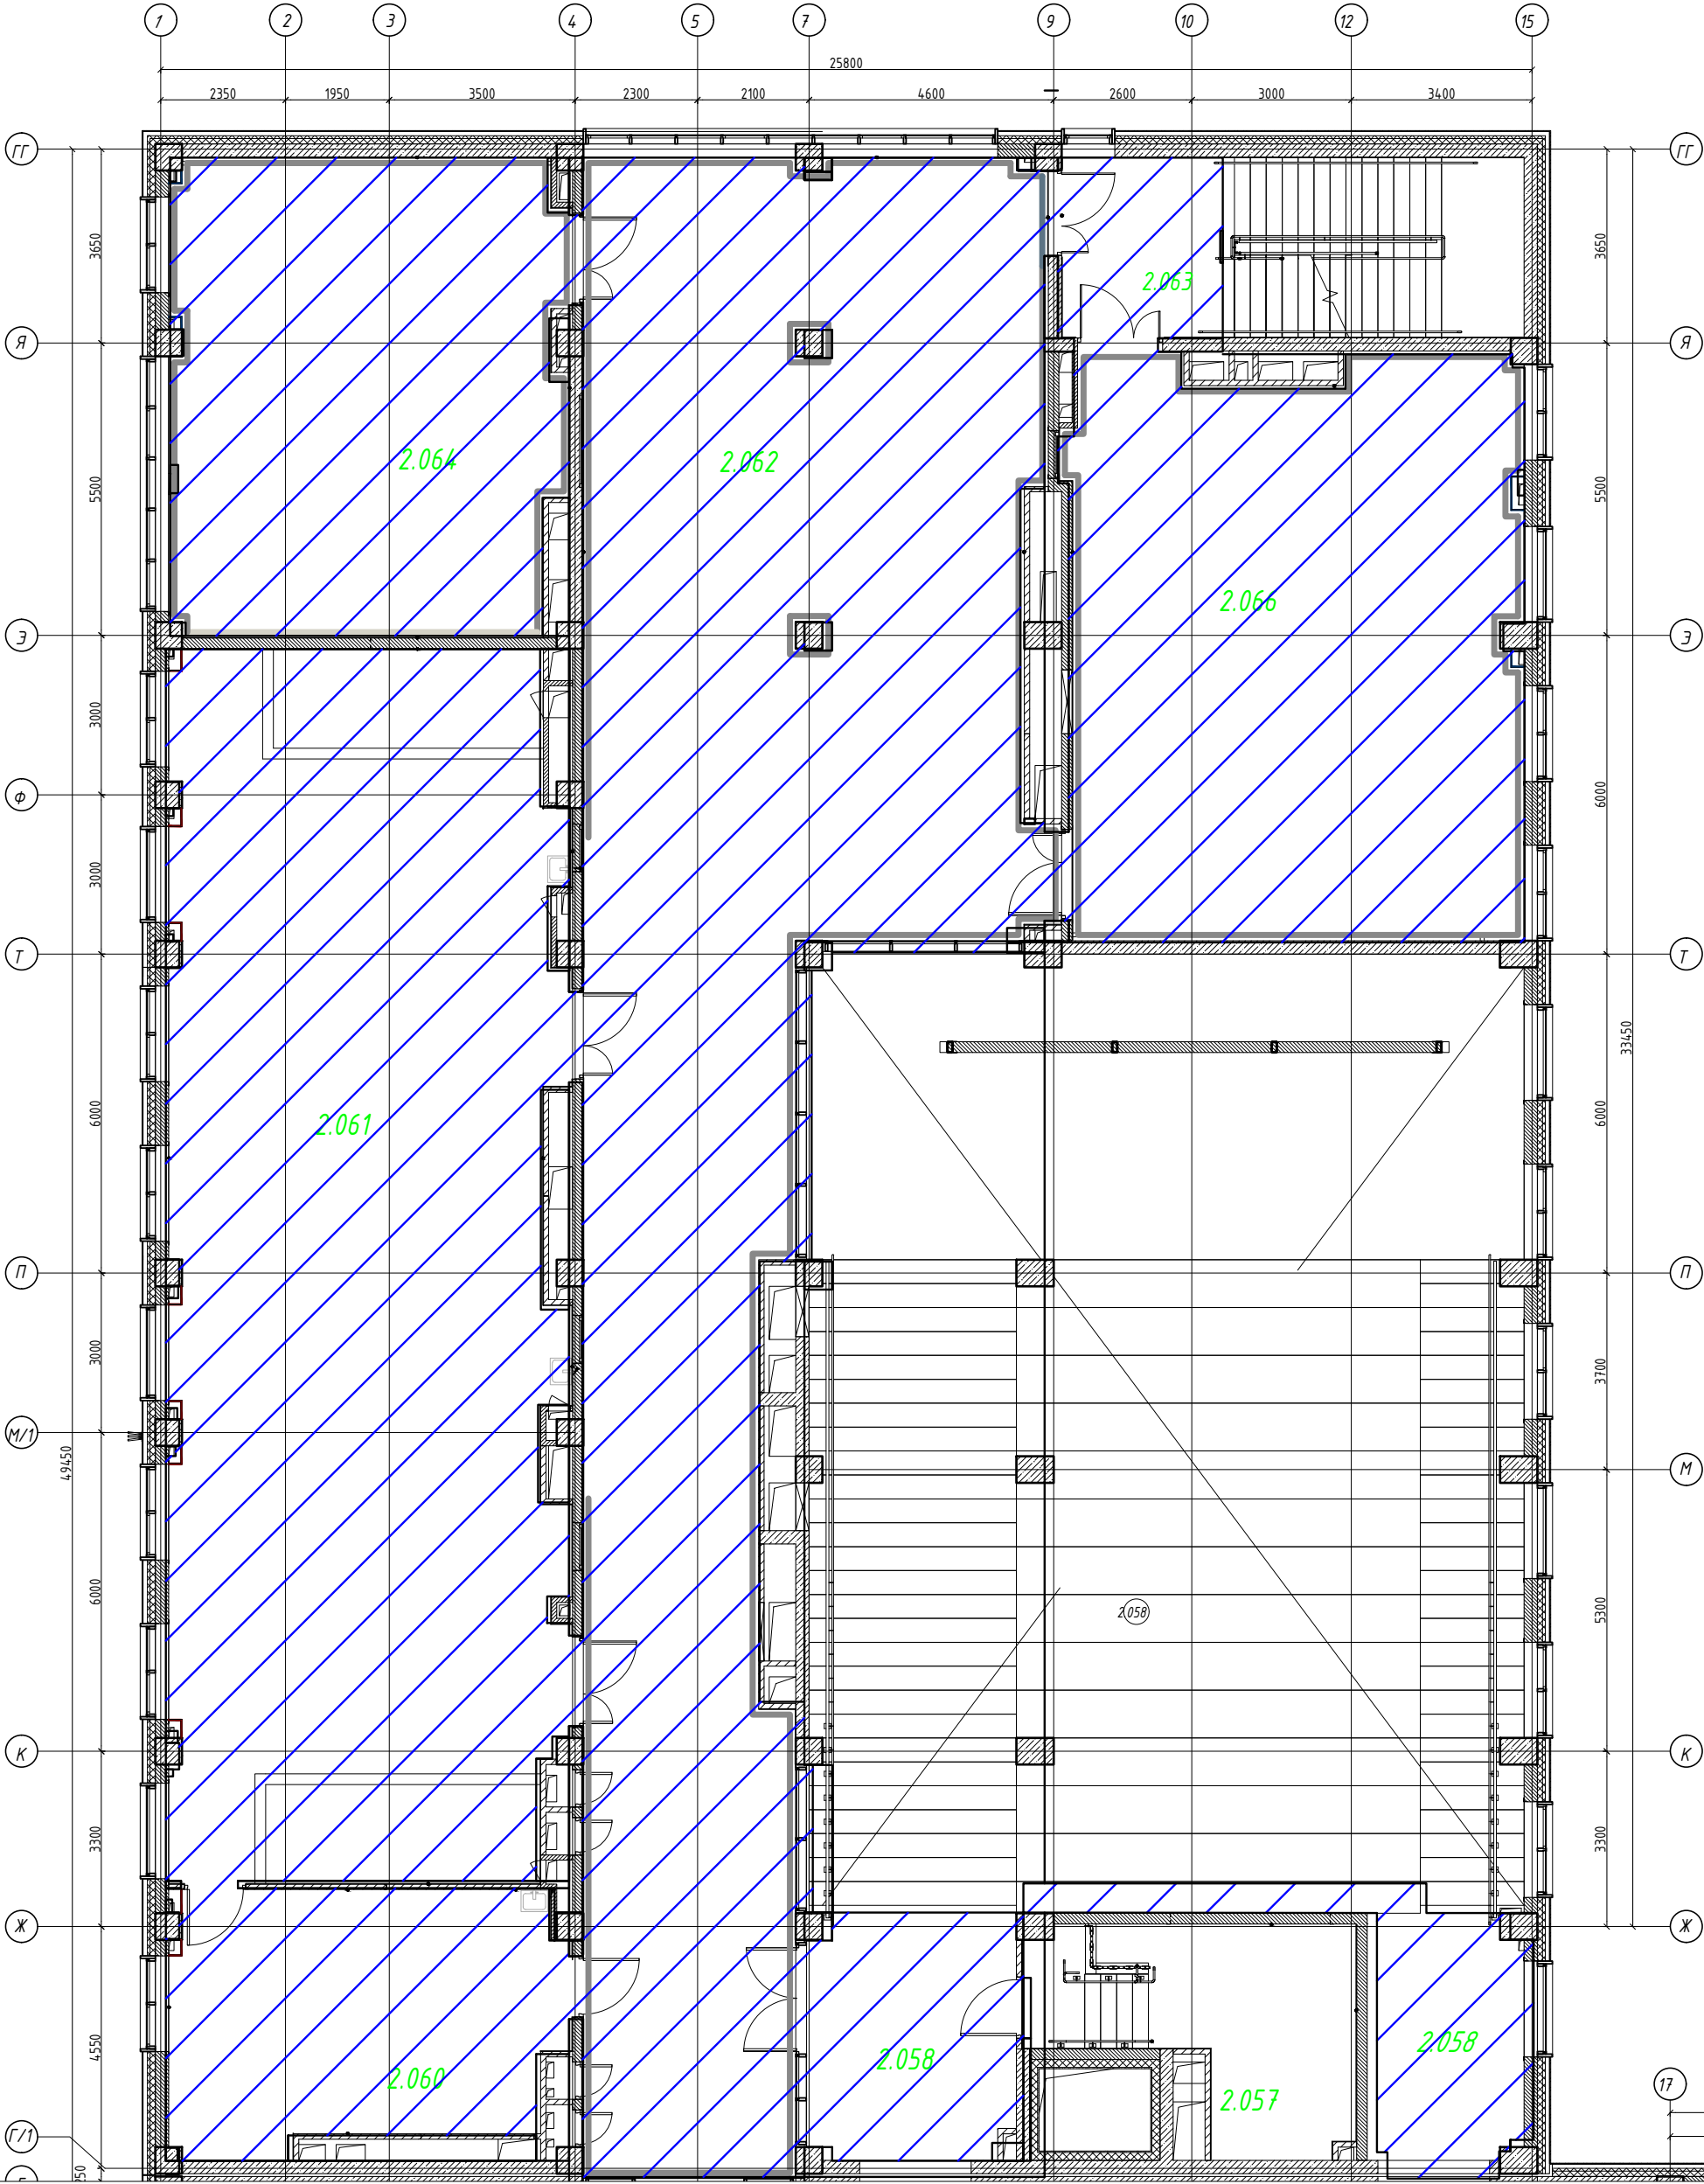

Условные обозначения:



- Стяжка полусухая армированная, толщиной 65 мм

| | | | | | |
|------------|-------------|------|--------|-------|---------|
| Изм. | Кол.уч. | Лист | N док. | Подп. | Дата |
| Разработал | Досаев Р.Ш. | | | | 09.2025 |
| Проверил | Шипов В.В. | | | | 09.2025 |
| | | | | | |
| | | | | | |
| | | | | | |

02-ТШ-МСК-ПИР-2-Р-АИ2

Общеобразовательная школа №2, входящая в состав Многофункционального комплекса спортивной направленности с соответствующей инфраструктурой (емкостью 850 мест) по адресу: Российская Федерация, город Москва, вн.тер. г. муниципальный округ Покровское-Стрешнево, шоссе Волоколамское, земельный участок 71/15

Исполнительная схема № 1.1-Пл-С7-Ш2
Подготовка полов под покрытие.

Отм. 4.200 в осях Г.1-ГГ/1-15
Этаж 2. Секция №7.

| | | |
|--------|------|--------|
| Стадия | Лист | Листов |
| ИД | 2 | 2 |

000 "МФ-СТРОЙ"